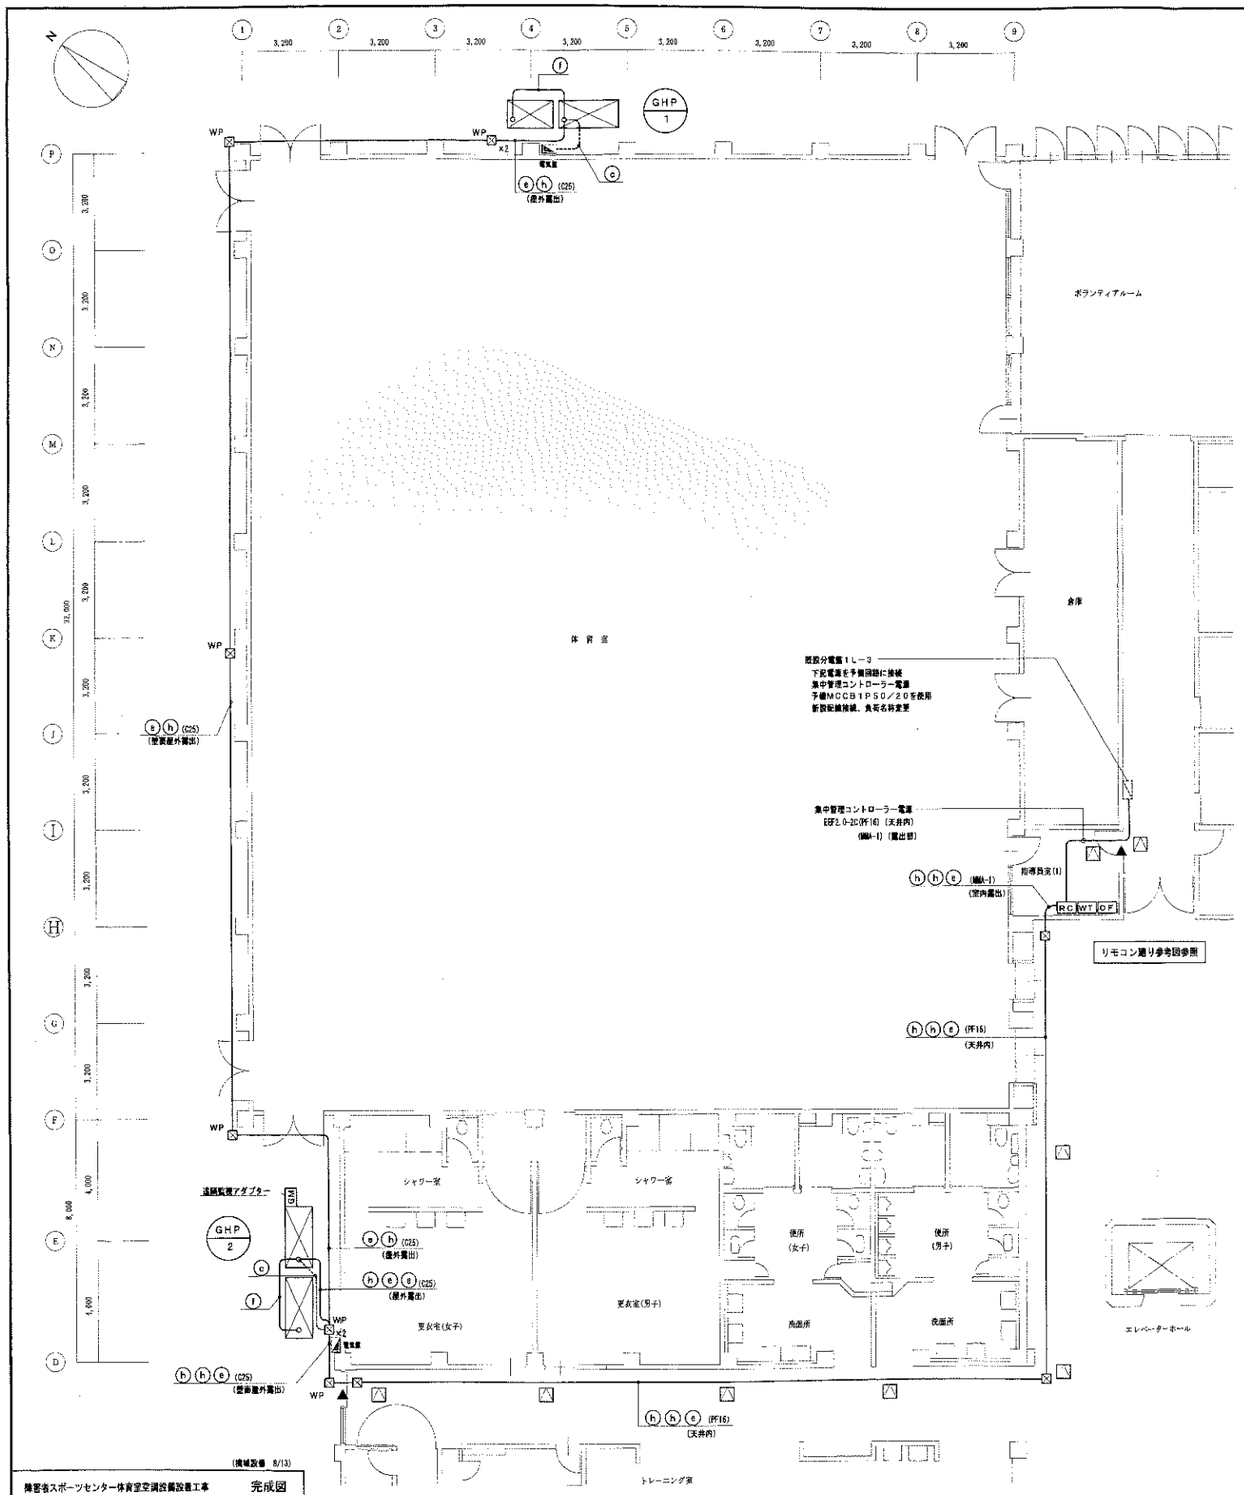

(機械設備 8/13)

障害者スポーツセンター体育室空調設備設置工事		完成図
（新設）空調設備 配線図		NO. 8
縮尺	A1：1/100、A3：1/200	18
係長	係員	設計 平成 28年10月 日
名古屋市住宅都市局営繕部設備課		
本図記入寸法は特記なき限り「mm」単位とする		株式会社 PES建築環境設計

内ー外/外ー外渡り、室内/室外機電源系統図

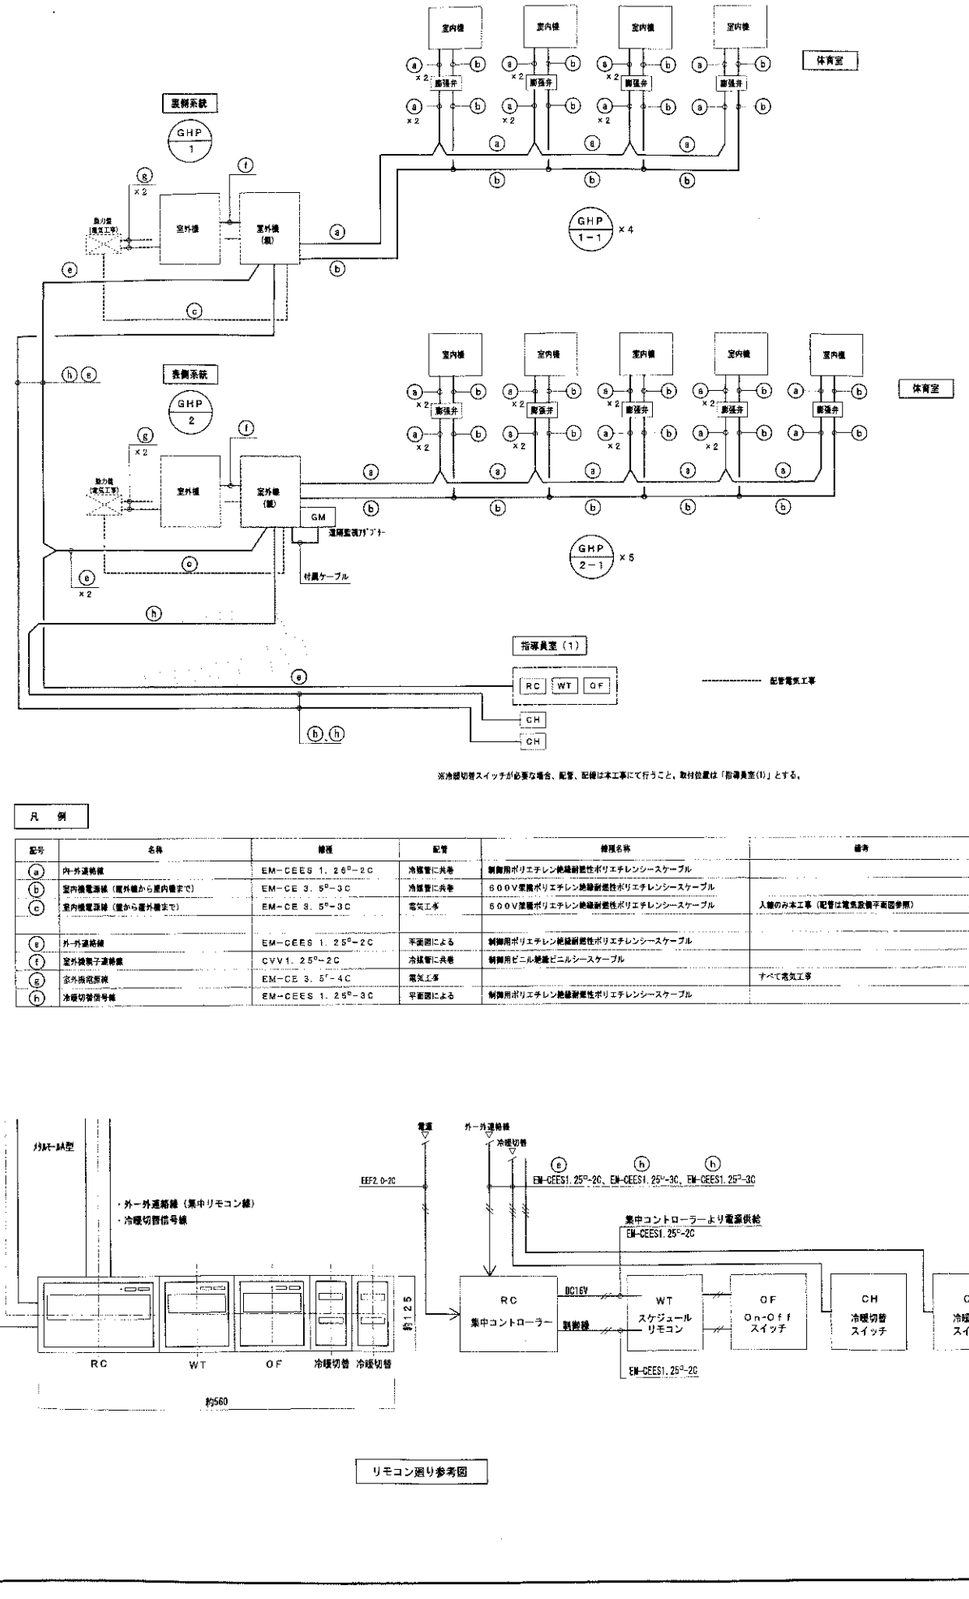

凡　例

記号	名称	線種	配管	線種名称	備考
a	内-外連絡線	EM-CEES 1.25^2-2C	冷媒管に共巻	制御用ポリエチレン絶縁耐燃性ポリエチレンシースケーブル	
b	室内機電源線（屋外機から室内機まで）	EM-CE 3.5^2-3C	冷媒管に共巻	600V架橋ポリエチレン絶縁耐燃性ポリエチレンシースケーブル	
c	室内機電源線（盤から屋外機まで）	EM-CE 3.5^2-3C	電気工事	600V架橋ポリエチレン絶縁耐燃性ポリエチレンシースケーブル	入稿のみ本工事（配管は電気設備平面図参照）
g	外-外連絡線	EM-CEES 1.25^2-2C	平面図による	制御用ポリエチレン絶縁耐燃性ポリエチレンシースケーブル	
f	室外機親子連絡線	CVV1.25^2-2C	冷媒管に共巻	制御用ビニル絶縁ビニルシースケーブル	
g	室外機電源線	EM-CE 3.5^2-4C	電気工事		すべて電気工事
h	冷暖切替信号線	EM-CEES 1.25^2-3C	平面図による	制御用ポリエチレン絶縁耐燃性ポリエチレンシースケーブル	

リモコン廻り参考図